

# Rzut parteru

skala 1:100

Alcja R52.2  
07-200 Wyszków  
(3)

## WYKAZ POWIERZCHNI

1/01	KOMUNIKACJA/SALA OBLUGI	109,15m <sup>2</sup>
1/02	TERAKOTA	
1/03	TOALETA DLA NIEPENOSPRAWNYCH	4,35m <sup>2</sup>
1/04	TERAKOTA	
1/05	TOALETA MĘSKA	5,35m <sup>2</sup>
1/06	TERAKOTA	
1/07	TOALETA DAMSKA	7,55m <sup>2</sup>
1/08	TERAKOTA	
1/09	POMIESZCZENIE SOCJALNE	11,15m <sup>2</sup>
1/10	WYKŁADZINA TERAKOTA	
1/11	POMIESZCZENIE BIUROWE	11,40m <sup>2</sup>
1/12	TERAKOTA WYKŁADZINA	
1/13	KOMUNIKACJA WEWNĘTRZNA	17,40m <sup>2</sup>
1/14	TERAKOTA	
1/15	POMIESZCZENIE PORZĄDKOWE	5,95m <sup>2</sup>
1/16	TERAKOTA	
1/17	ARCHIWUM	56,65m <sup>2</sup>
1/18	TERAKOTA	
1/19	POMIESZCZENIE TECHNICZNE	5,60m <sup>2</sup>
1/20	TERAKOTA	
1/21	POMIESZCZENIE BIUROWE	36,55m <sup>2</sup>
1/22	WYKŁADZINA	
1/23	POMIESZCZENIE BIUROWE	15,00m <sup>2</sup>
1/24	WYKŁADZINA	
1/25	POMIESZCZENIE BIUROWE	14,85m <sup>2</sup>
1/26	WYKŁADZINA	
1/27	POMIESZCZENIE BIUROWE	13,95m <sup>2</sup>
1/28	WYKŁADZINA	
RAZEM		314,90m <sup>2</sup>

POWIERZCHNIA CAŁKOWITA 314,95m<sup>2</sup>


POWIERZCHNIA ZABUDOWY 376,35m<sup>2</sup>

KUBATURA 1851,95m<sup>3</sup>

## LEGENDA:

	ISTNIEJĄCE ŚCIANY
	NOWOPROJEKTOWANE ŚCIANY

<b>ARCHIPROJEKT</b> PROJEKTY BUDOWLANE ARCHIPROJEKT RAFAŁ PRUSIK Ul. 3 Maja 8B, 07-200 Wyszków Tel. 535-260-270 Adres email: archi.projekt@o2.pl		NR RYS. <b>A-3</b>
OBIEKT:	PROJEKT ADAPTACJI CZĘŚCI BUDYNKU OŚWIATY NA BUDYNEK USŁUG TOWARZYSZĄCYCH - ADMINISTRACJI	SKALA <b>1:100</b>
INWESTOR:	POWIAT WYSZKOWSKI	
ADRES BUDOWY:	Wyszków, ul. Świętojańska 82A, dz. nr 3515/9	DATA <b>MAJ 2018</b>
TYTUŁ:	<b>RZUT PARTERU</b>	
OPRACOWAŁ:	INZ. RAFAŁ PRUSIK	
PROJEKTANT	MGR INŻ. ARCH. MARIANNA MALINOWSKA	
Branża: architektura	UPR. 15/92/OS	
SPRAWDZAJĄCY	LECH ŚLEPOWROŃSKI	
Branża: architektura	UPR. 5583/61	

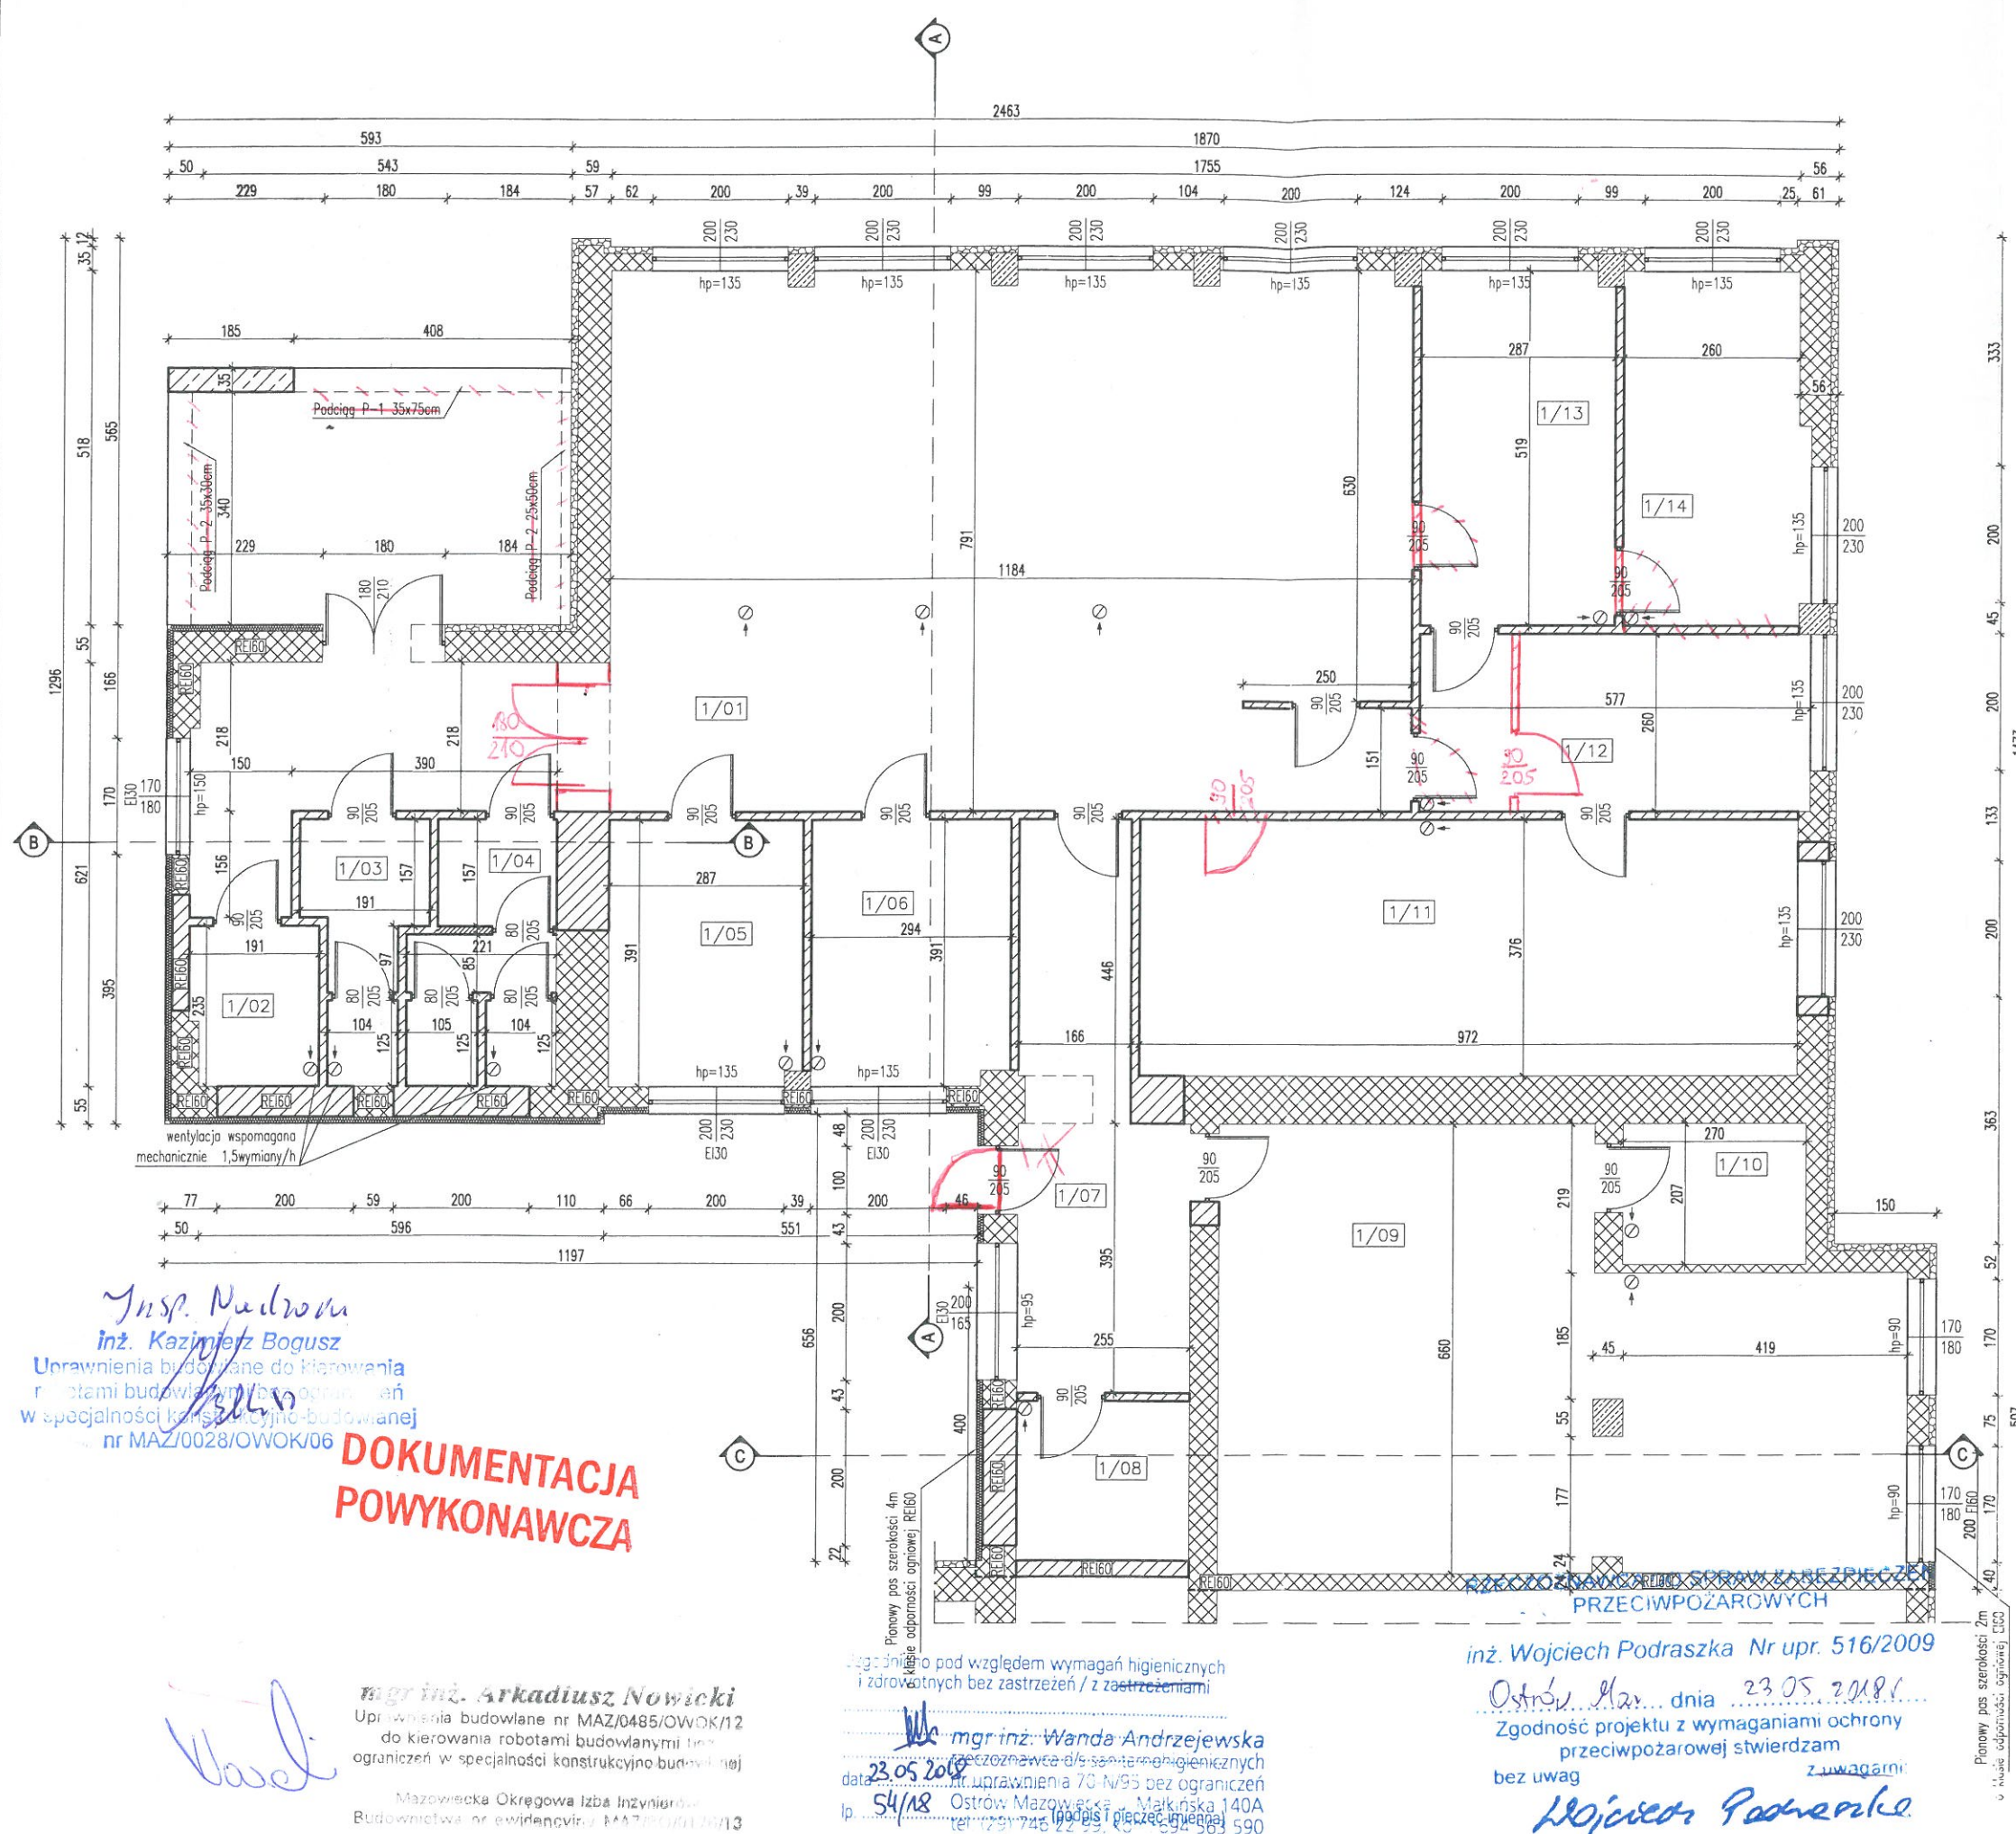

Insp. Nadzoru  
inż. Kazimierz Bogusz  
Uprawnienia budowlane do kierowania  
robotami budowlanymi i nadzoru  
w specjalności konstrukcyjno-budowlanej  
nr MAZ/0028/OWOK/06  
**DOKUMENTACJA  
POWYKONAWCZA**

mgr inż. Arkadiusz Nowicki  
Uprawnienia budowlane nr MAZ/0485/OWOK/12  
do kierowania robotami budowlanymi bez  
ograniczeń w specjalności konstrukcyjno-budowlanej  
Mazowiecka Okręgowa Izba Inżynierów  

mgr inż. Wanda Andrzejewska  
data 23.05.2018  
ip. 54/18  
Ostrów Mazowiecka - Małkowska 140A  

inż. Wojciech Podraszka Nr upr. 516/2009  
Ostrów Maz. dnia 23.05.2018  
Zgodność projektu z wymaganiami ochrony  
przeciwpożarowej stwierdzam  
bez uwag  
Wojciech Podraszka